



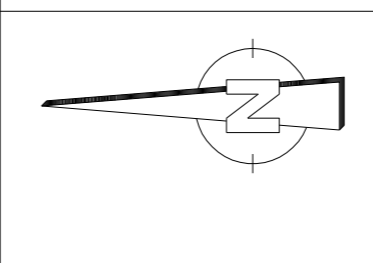


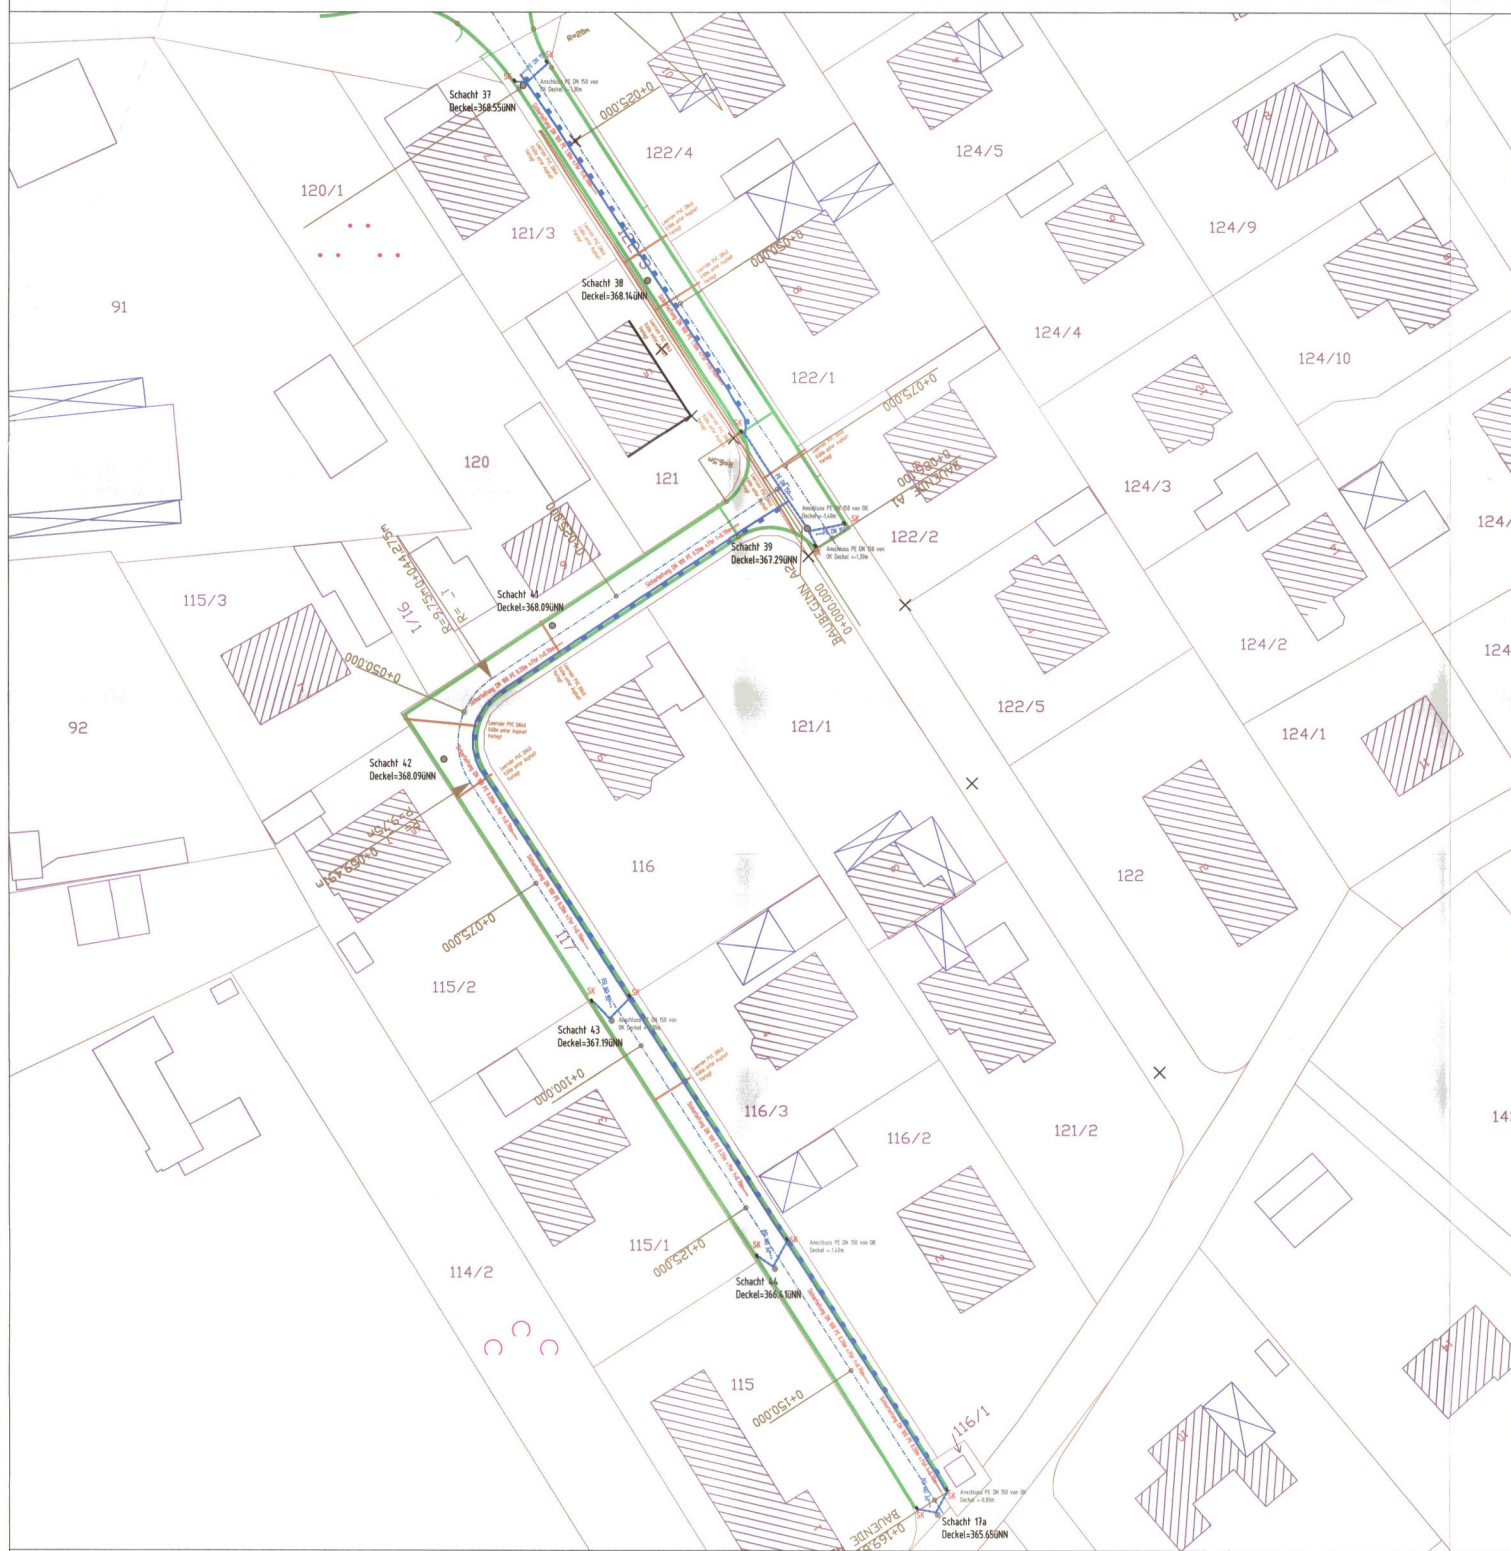


Zeichenerklärung

- Sickerleitung PE DN100
- Leerrohr PVC DN 40
- PE Rohr DN 150
- Straßenschächte
- SK Sinkkasten
- Fahrbahnrand

40	Planänd.	Projekt Nr.553-12						Straßenplan Nr.1		
a	12.03.2013	A	NS	BG	PNR	A	T	L	40	80
b										
c										
d										

Entwässerungsbestandsplan Ortsteil Steinach b. Rothenburg o.d.T Blumen- und Ringstraße

40	Planänd.	Bauwerks Nr.								Bauwerksplan Nr.					
a	12.03.2013	4	5	6	7	8	9	10	11	12	37	38	39	40	80
b															
c															
d															

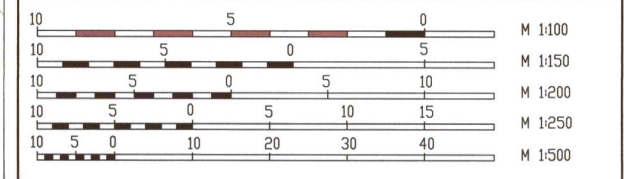

	Unterlage Nr.001	
	Plan Nr.001	
	Datum	Zeichen
	bearbeitet	12.03.2013
gezeichnet		
geprüft		
Maßstab 1:500		
Aufgestellt Gustav Meyer GmbH Hoch- und Tiefbau Raiffeisenstraße 15 91575 Windsbach Tel. 0 98 71 / 6 79 39-0 <i>Man. Hühner</i>		